
## AS-BUILT PLANS FOR INFORMATION ONLY

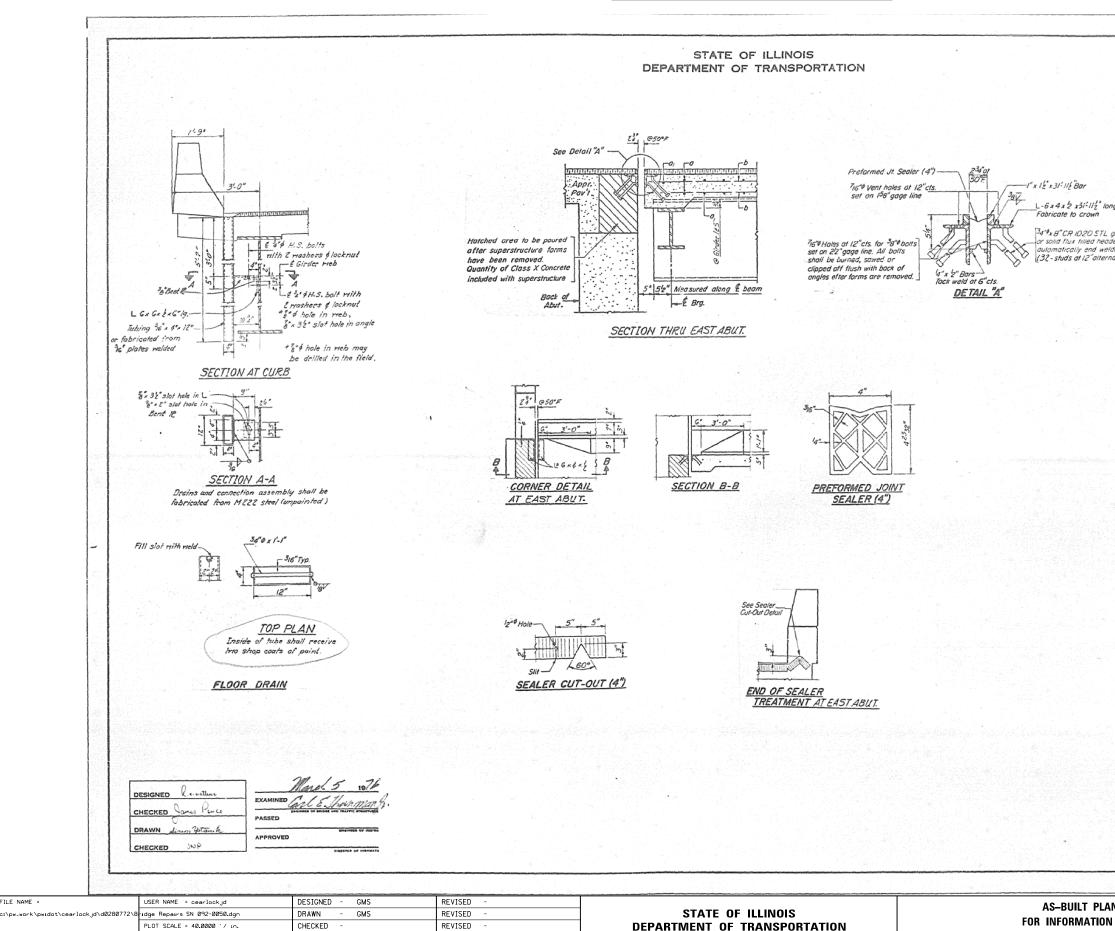

FILE NAME =

PLOT DATE = 2/25/2013

DATE

- 2-21-2012

REVISED

SCALE:

SHEET NO. 21 OF 25 SHEETS STA.

ON ONLY						
		1512	36	SBDR	VERMILION CONTRAC	34 26
LANS		F.A.S. RTE.		TION	COUNTY	TOTAL SHE SHEETS NO
		<u>STA.</u> /	362+32.	<u>35</u>		
			ILION CO			
		MISCELL				
		MOOF	MEANO		100	
					1	
					1.0	
ernate cts.)					3.9	
velded						
long						
					100	
L						
	SUBR VER	WULION 23		SHEETS		
Г			mater S	HEET NO. 5	T	
