


DATE	
BY	
REVISIONS	
PLANNING	
DESIGN	
CONSTRUCTION	
AS-BUILT	
NO. _____	
DATE _____	

DATE	
BY	
REVISIONS	
PLANNING	
DESIGN	
CONSTRUCTION	
AS-BUILT	
NO. _____	
DATE _____	


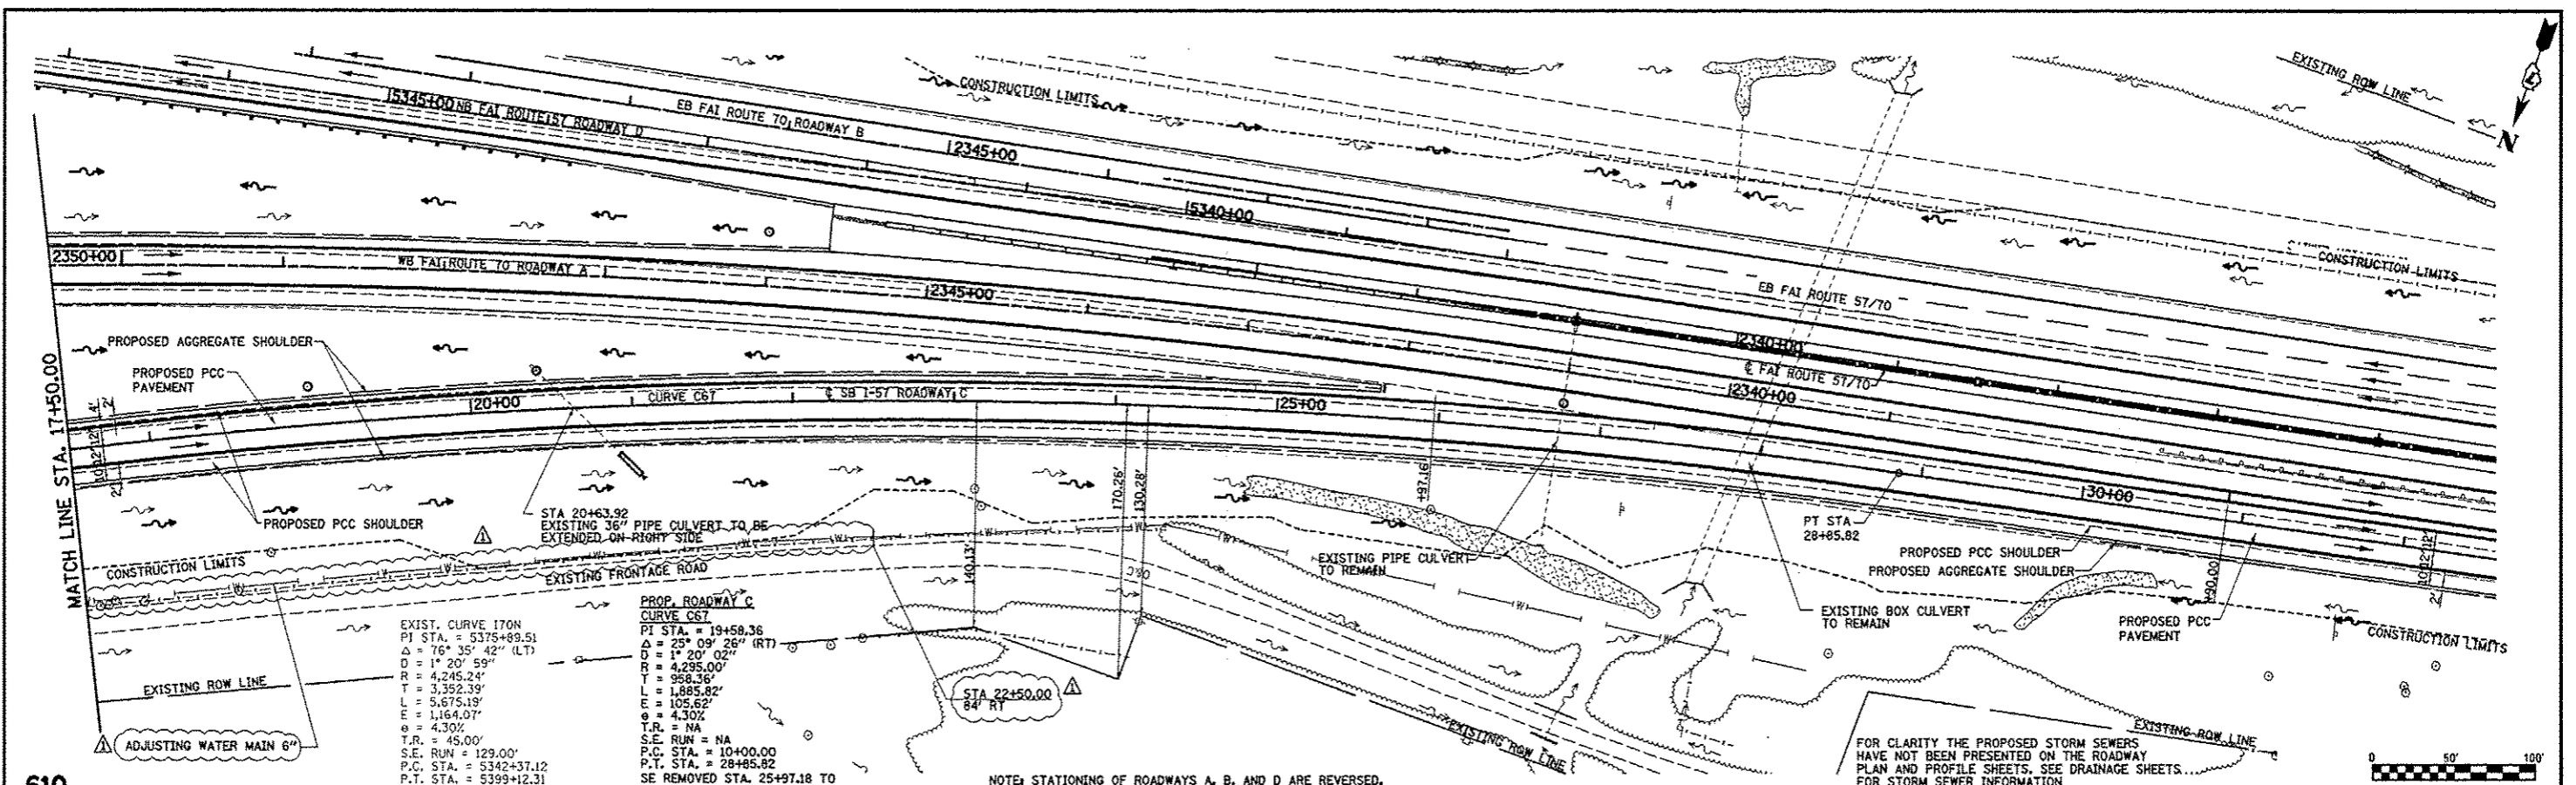


EXIST. CURVE 170N
 PI STA. = 5375+89.51
 $\Delta = 76^\circ 35' 42''$ (LT)
 $D = 1^\circ 20' 59''$
 $R = 4,245.24'$
 $T = 3,352.39'$
 $\theta = 4.30\%$
 $T.R. = 45.00'$
 $S.E. RUN = 129.00'$
 $P.C. STA. = 5342+37.12$
 $P.T. STA. = 5399+12.31$

PROP. ROADWAY C
 CURVE C67
 PI STA. = 19+58.36
 $\Delta = 25^\circ 09' 26''$ (RT)
 $D = 1^\circ 20' 02''$
 $R = 4,295.00'$
 $T = 958.36'$
 $L = 1,885.82'$
 $E = 105.52'$
 $\theta = 4.30\%$
 $T.R. = NA$
 $S.E. RUN = NA$
 $P.C. STA. = 10+00.00$
 $P.T. STA. = 28+85.82$
 SE REMOVED STA. 25+97.18 TO
 STA 30+89.99 (4.30% TO 1.50%)

NOTE: STATIONING OF ROADWAYS A, B, AND D ARE REVERSED.

FOR CLARITY THE PROPOSED STORM SEWERS
 HAVE NOT BEEN PRESENTED ON THE ROADWAY
 PLAN AND PROFILE SHEETS. SEE DRAINAGE SHEETS.
 FOR STORM SEWER INFORMATION

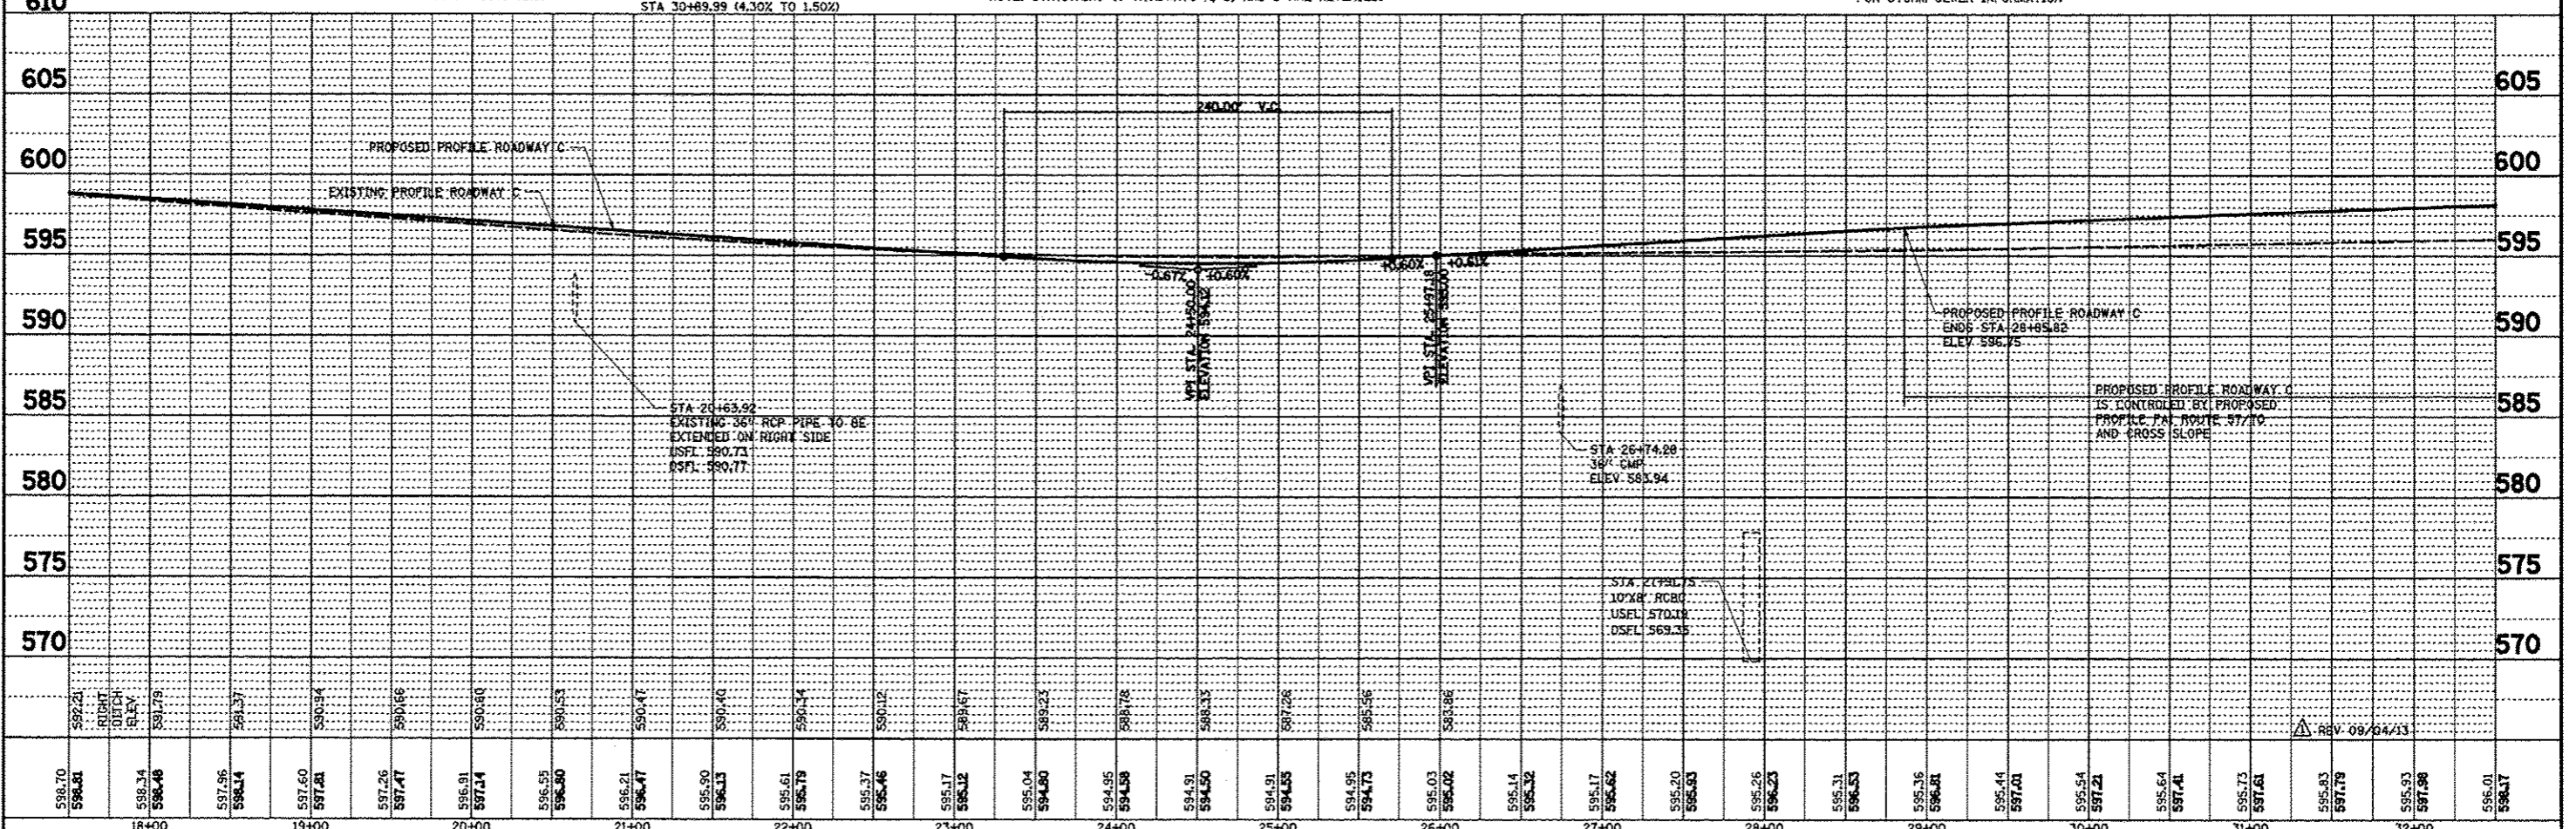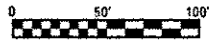

--------	--------	